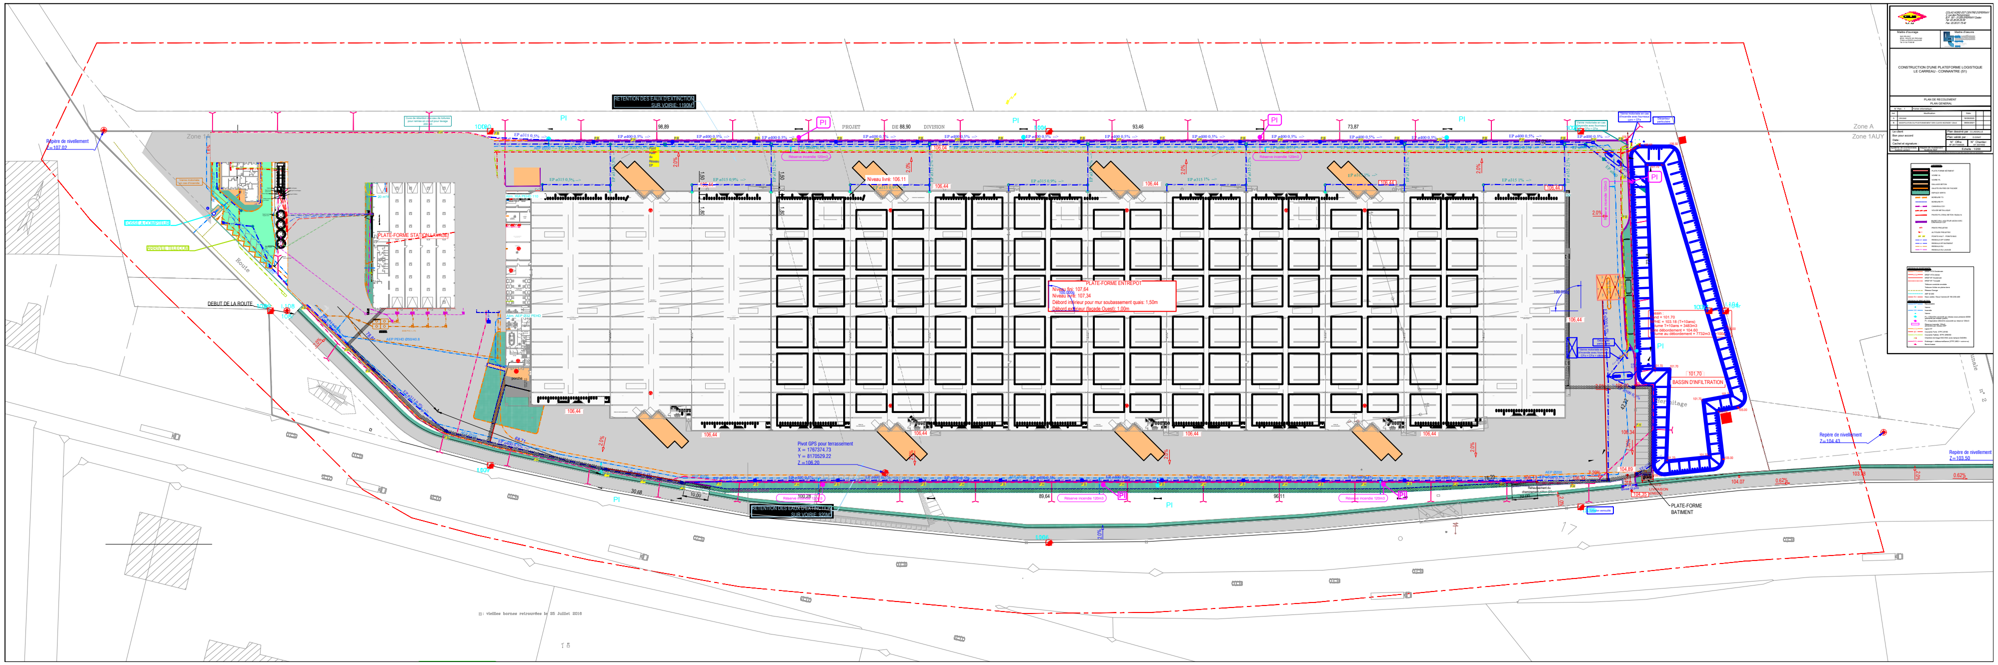

COLAS NORD EST CENTRE D'EPERNAY
3, rue des Poinçonniers
B.P. 191 - 51206 EPERNAY Cedex
Tél: 03.26.55.26.56
Fax: 03.26.51.75.40
Maître d'ouvrage
Maître d'oeuvre
CONSTRUCTION D'UNE PLATEFORME LOGISTIQUE
LE CARREAU - CONNANTRE (51)
PLAN DE RECOLEMENT
PLAN GENERAL
N° Plan : 1
Fichier informatique :
Ind. | Modification | Date
A | ORIGINE | 18/09/2020
B | MODIFICATION DU POSITIONNEMENT DES CUVES INCENDIE 120m3 | 08/04/2021
Le client
Bon pour accord
Date :
Cachet et signature :
Plan dessiné par : D.LASSALLE
Plan validé par : D.GINAT
N° Offre: AF 2017040026
N° Chantier: AF 3231662
Système de coordonnées: Système Lambert
Repère de nivellement: Système NGF
Echelle : 1/200
Zone A
Zone 1AUY
PLATE-FORME BÂTIMENT
VOIRIE VL
VOIRIE PL
DALLAGE BETON
GALETS EN PIED DE FACADE
ESPACE VERTS
BORDURE T3
BORDURE P1
CANIVEAU CS1
VOLIGE METALLIQUE
PAVES FIL D'EAU BETON 16x24x14
PENTE PROJETEE
PLATE-FORME ENTREPOT
BASSIN D'INFILTRATION
DEBUT DE LA ROUTE
PLATE-FORME BATIMENT
Repère de nivellement